


Plan d'ensemble du lotissement

Echelle : 1 / 1000

(non contractuel)

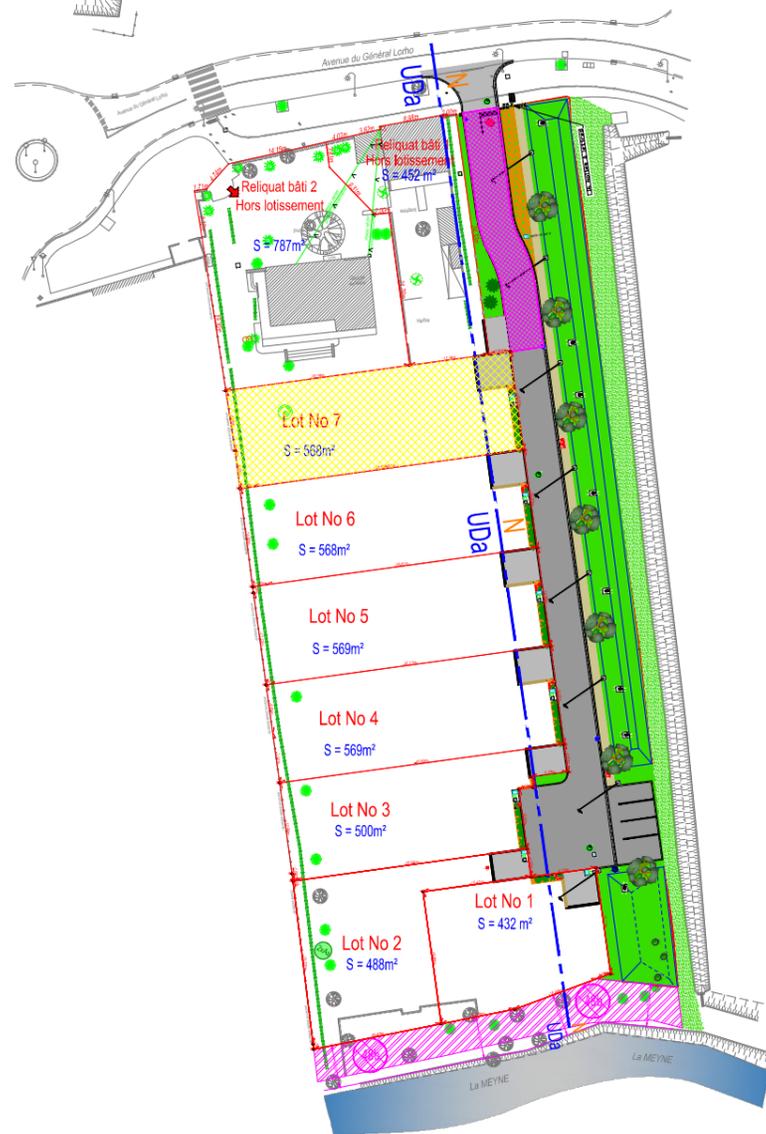

Sophie ARGENCE
Olivier ARNAL
Serge PAOLINI
Jean-Yves REY
François VERZIER



CONSEILLER VALORISER GARANTIR

Cabinet Jacques BLANC
& Associés
Avignon Centre

Cabinet AZUR GEO
Grand Avignon / Poulx

Cabinet Jean-Yves REY
Uzès / Caissargues

Cabinet ARGENCE
Carpentras

DEPARTEMENT DU VAUCLUSE

COMMUNE D'ORANGE

Maître d'Ouvrage




3 rue Martin Luther KING
AVIGNON


nom du projet :

"Mon terrain à ORANGE"

Lotissement 7 lots
sise Avenue du Général Raymond LORHO - ORANGE (84)

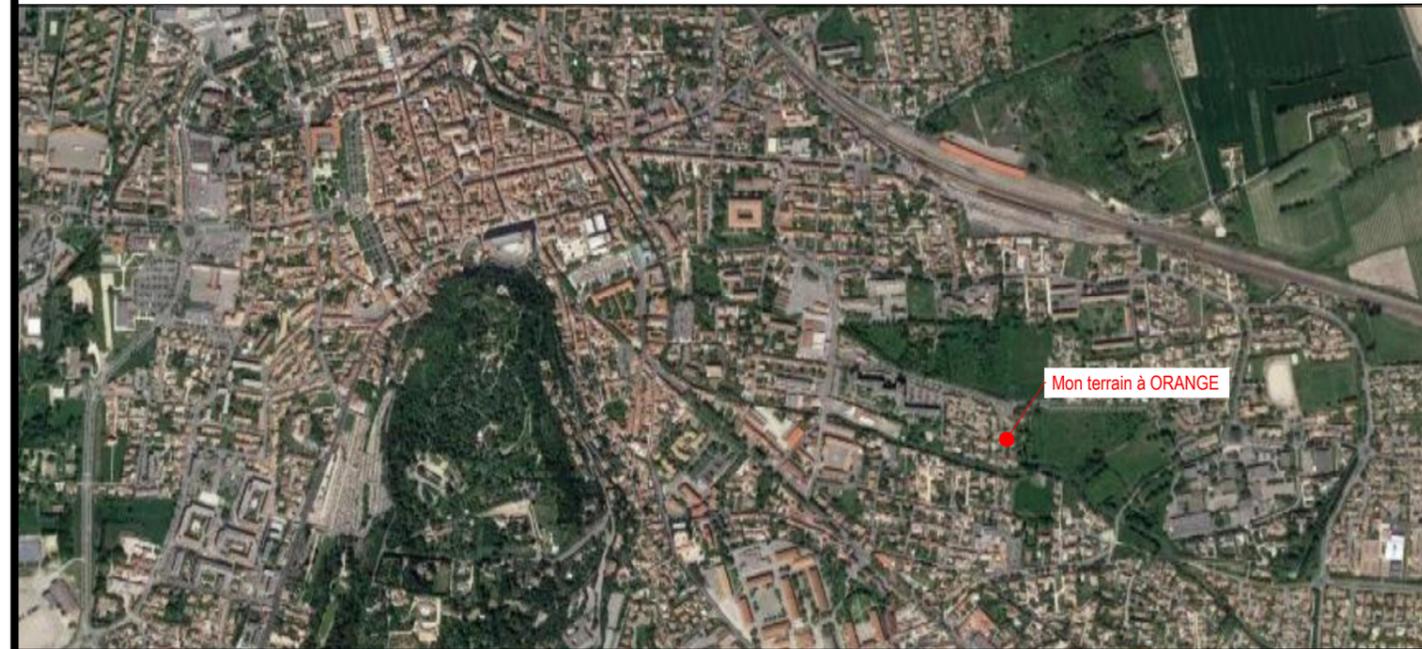

Plan de bornage du Lot No 7

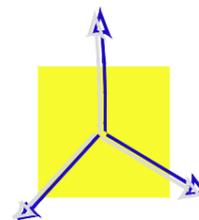

SELARL AZUR GEO

10, av de la Poulasse
84000 - Avignon
Téléphone : 04-90-14-98-32
Mail : contact-azurgeo@groupe314.fr

Système planimétrique : RGF 93 - CC 44
Système altimétrique : NGF - IGN 1969

Indice 2

DRESSE LE : 21.02.2023

Indice 1 : Plan de commercialisation avant travaux

Référence
Dossier


N° 21473

Département du Vaucluse
Commune d' ORANGE
Avenue du général Raymond LORHO

LOTISSEMENT " Mon terrain à ORANGE "

PLAN DE BORNAGE DU LOT No 7

Section AM - n° 282 et 292
Superficie : 568 m²

1 logement maximum
Emprise au sol affectée au lot : 200 m²
Surface maximum imperméabilisable : 225 m²
Surface maximum de plancher autorisée : 250 m²

LEGENDE REGLEMENTAIRE :

	Zone Constructible		43.35	Altitude du terrain naturel avant travaux
	Zone inconstructible et de préservation de la végétation existante		43.55	Altitude du projet après travaux
	Zone constructible avec hauteur limitée à 4,50m en limite séparative entre lots . Zone d'implantation obligatoire pour les garages			
	Zone constructible sauf garage Hauteur limitée à 4,50 m en limite séparative entre-lots.			
	Emplacement réservé 48b au profit de la commune			
	Prospect de constructibilité			
	Cote du Prospect			
	Voirie commune structure poreuse			
	Parking privatif non clos inconstructible structure poreuse			
	Espaces verts communs			
	Bande privative non close et inconstructible			
	SOL fini 1.20			
	Limite de zonage du PLU de la commune d'ORANGE			
	Arbre Réglementaire et nombre à planter dans le lot privatif par l'acquéreur Position donnée à titre indicatif			

LEGENDE RESEAUX et ESPACES PRIVATIFS

Coffrets de branchements
Positions données à titre indicatif - non contractuel

Longrine ferrallée
1 ère rangée d'agglomérés
ENTREE CHARRETIERE PRIVATIVE NON CLOSE TYPE
Dimensions 5m x 4m minimum
Formes et dimensions à titre indicatif
Zone inconstructible

Cloture type panneau grille
BANDE PRIVATIVE NON CLOSE
Végétaux
Paillage minéral

LEGENDE BORNAGE

Limite bornée du lot + côte

 Surface bornée du lot.


 Coordonnées du sommet du Lot Rattaché dans le système RGF93

NATURE DU POINT IMPLANTE

OGE Borne O.G.E. Marque de peinture
 Clou d'arpentage Point non matérialisé
OGE Ancienne borne OGE

NOTES IMPORTANTES :

- * La position des réseaux est donné à titre indicatif. La position exacte sera mentionnée sur les plans de récolement,
- * Les limites périmétriques du lotissement ont été établies d'après le plan de bornage dressé le 25/01/2021 par le cabinet AZURGEO , SELARL de Géomètres-Experts en AVIGNON - dossier réf :21473) et le plan de bornage dressé en juin 1991 par le cabinet BAYLE Jean-Louis Géomètre-Expert à ORANGE (Dossier 199.01 - coté lotissement "le Grand Prés")
- * Les limites divisoires internes sont issues de la division foncière conformément aux Documents Modificatifs du Parcellaire Cadastral n° 10579U validé le 30/05/2022 par le CDIF d'AVIGNON ; Il est rappelé que les limites divisoires (entre les riverains internes du lotissement) ont valeur de plan de bornage entre les terrains créés.
- * Aucune servitude nouvelle ne semble être à constituer sur le lot.
- * Il appartient au propriétaire de déclarer les servitudes non apparentes .

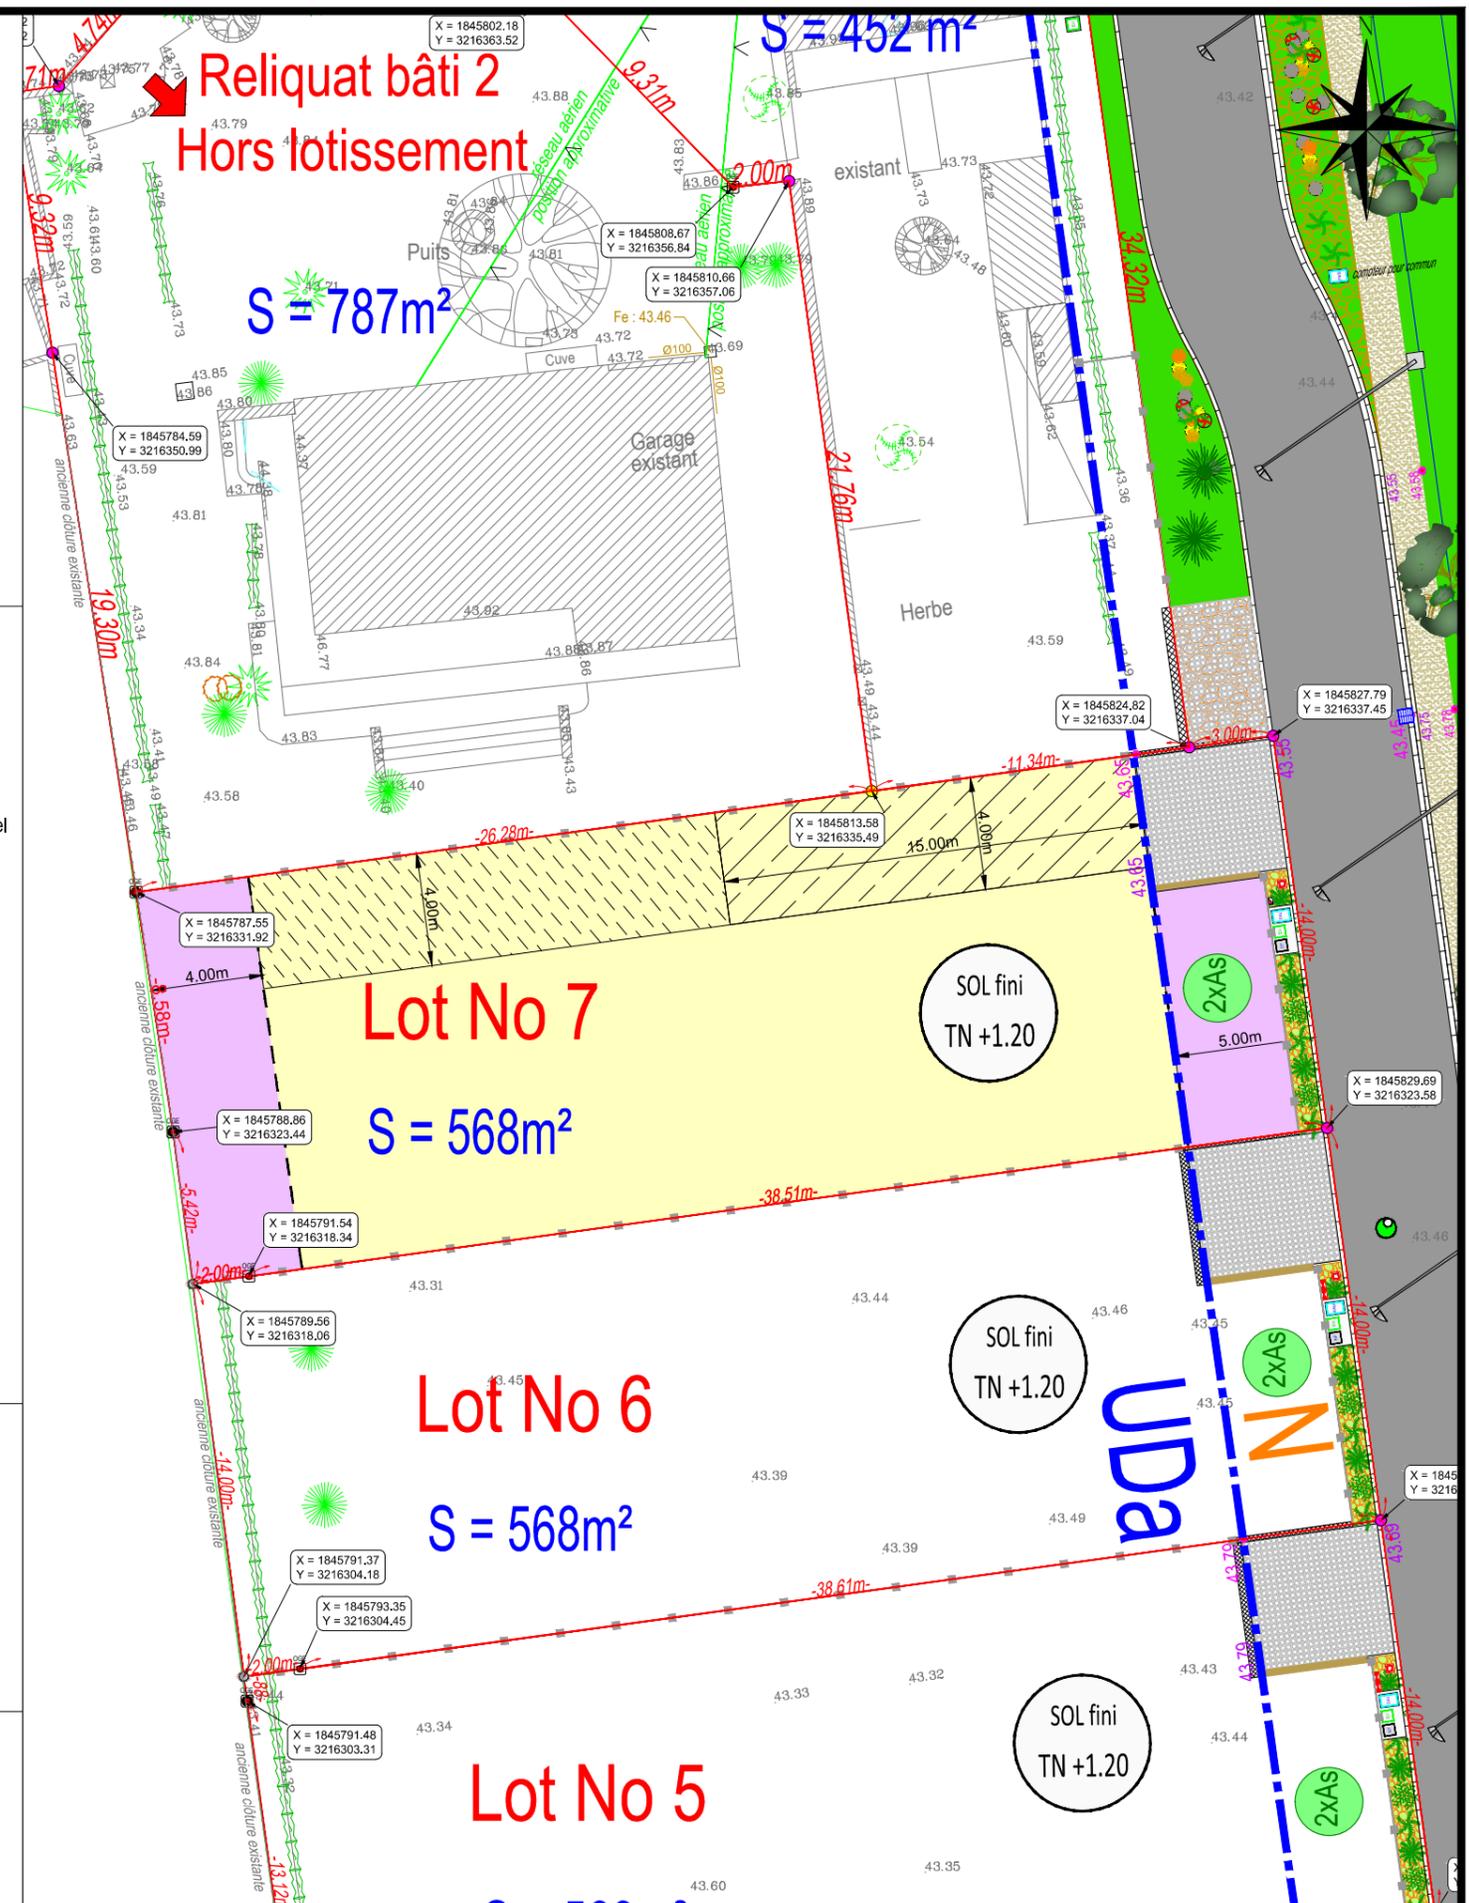

Plan destiné à être joint à un acte notarié
Les côtes altimétriques sont celles du terrain naturel relevé avant travaux.
La position des réseaux est donnée à titre indicatif.

ECHELLE : 1/200 ème